




北	
東	
南	
西	

清水建設株式会社 一級建築士事務所

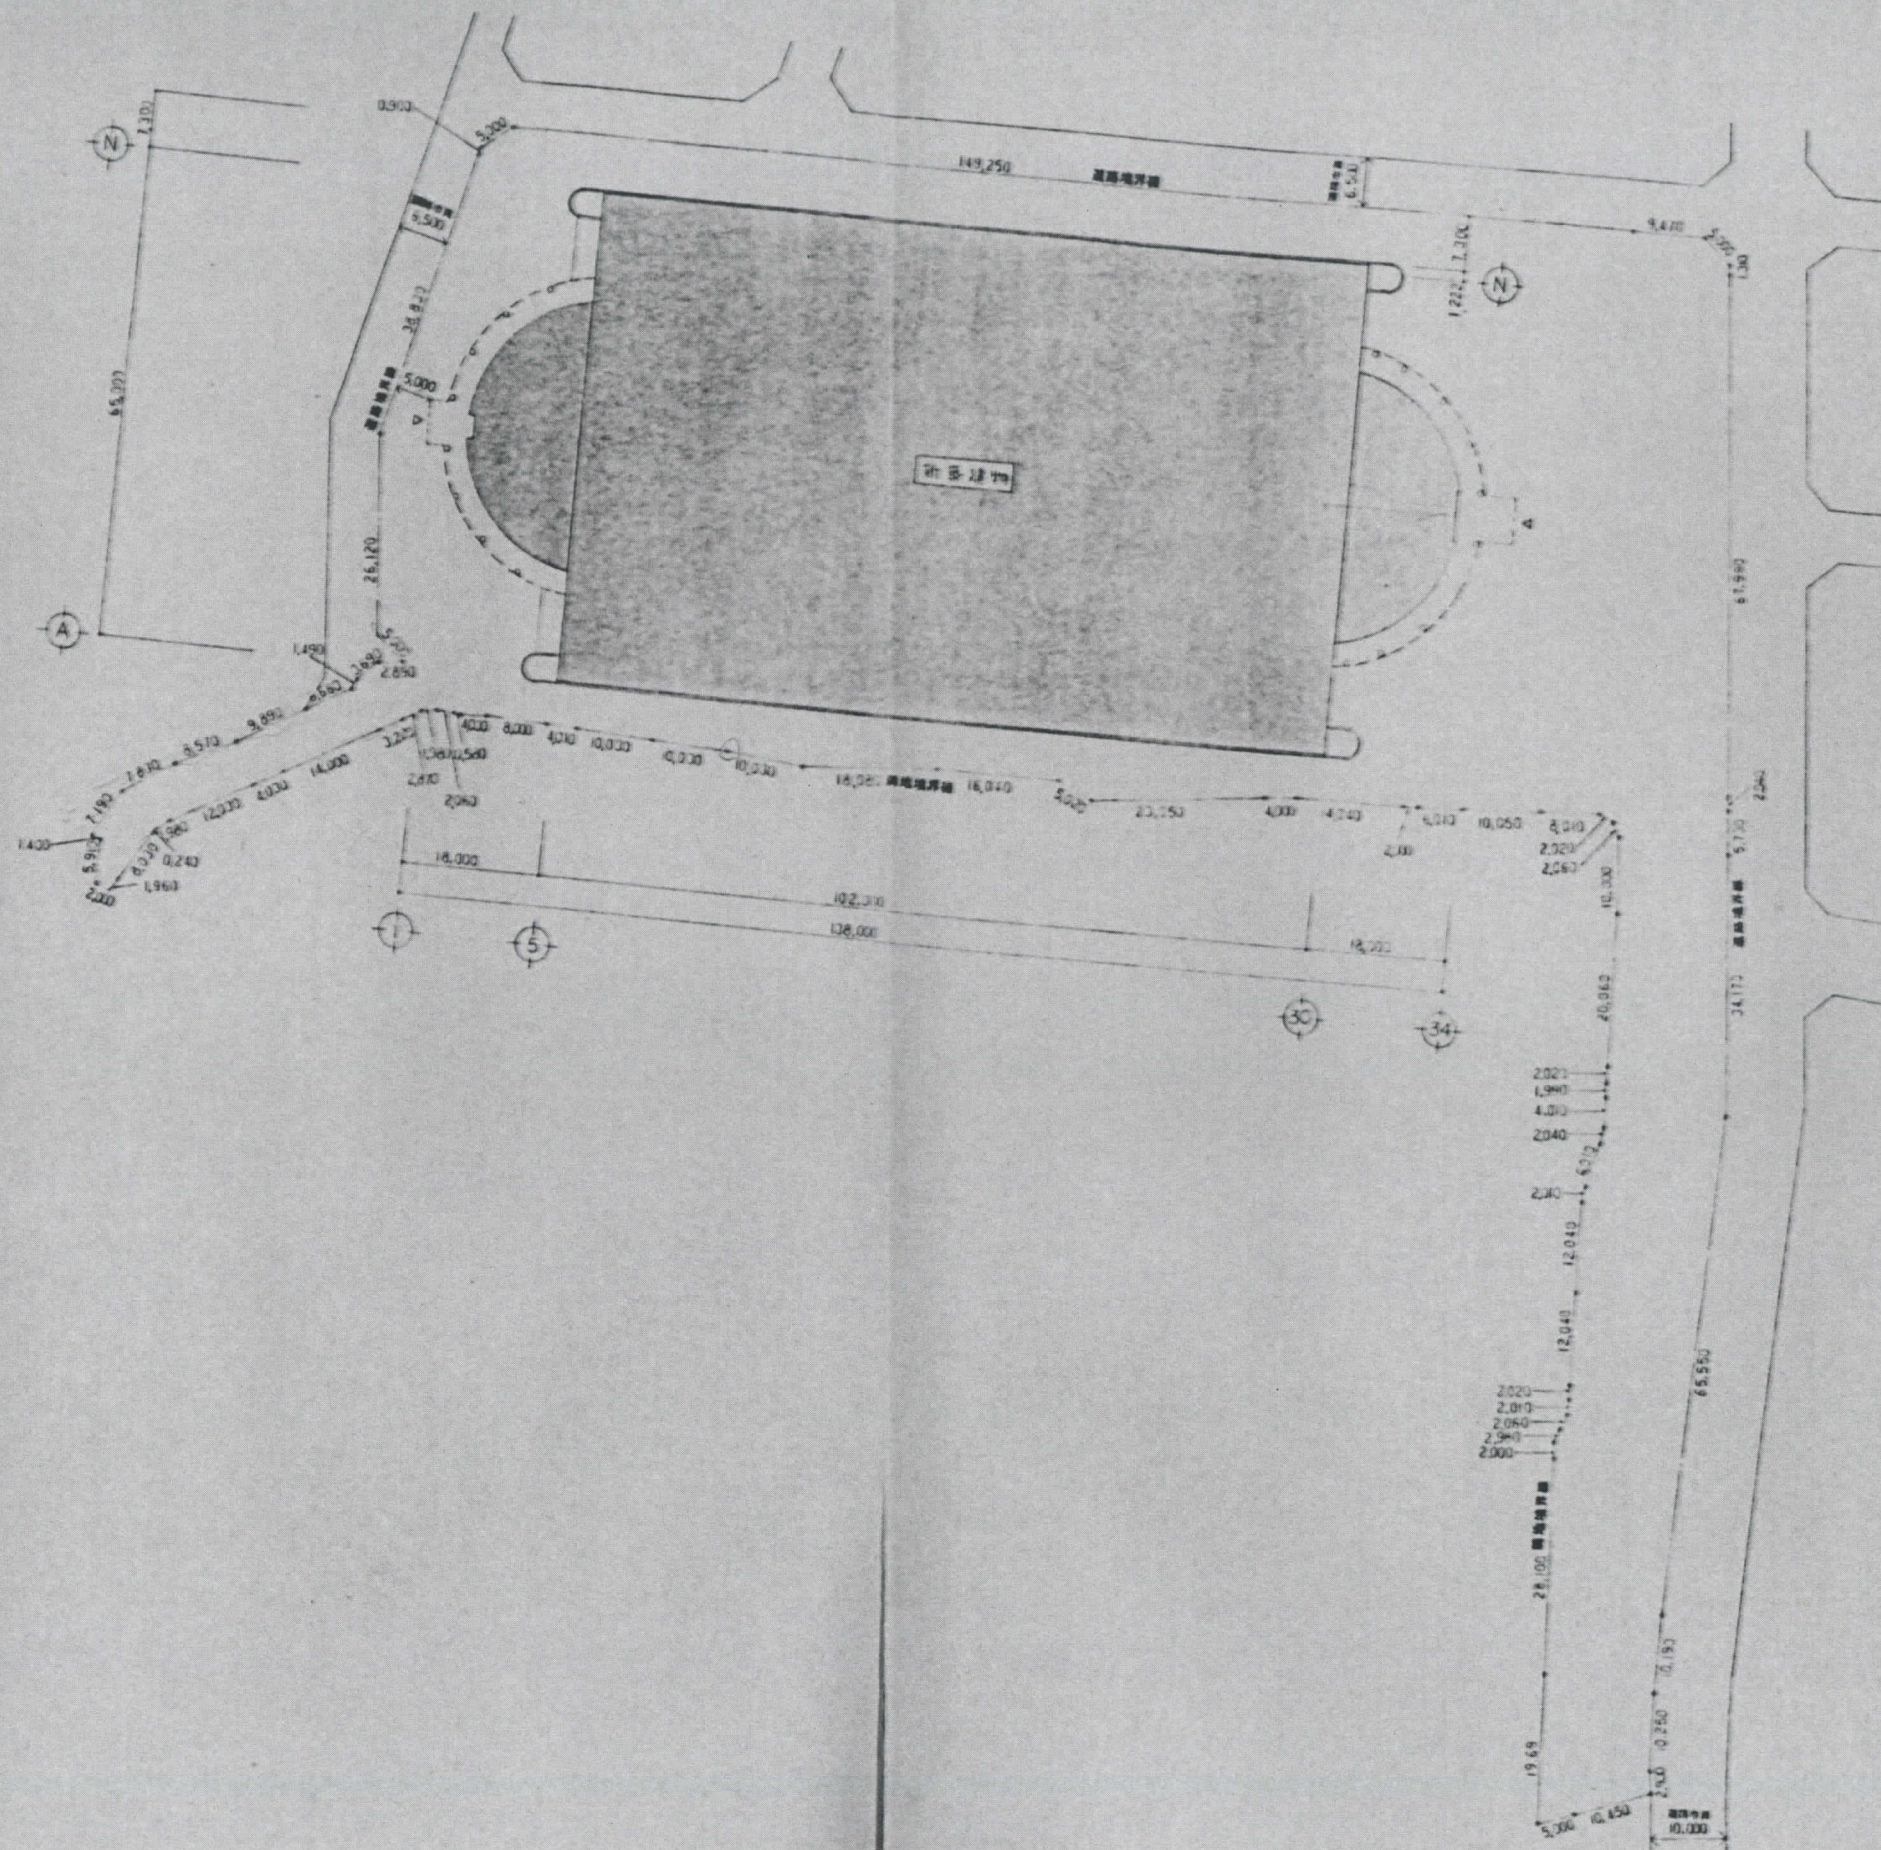


50 300



1:500

図 表 2

A - 3



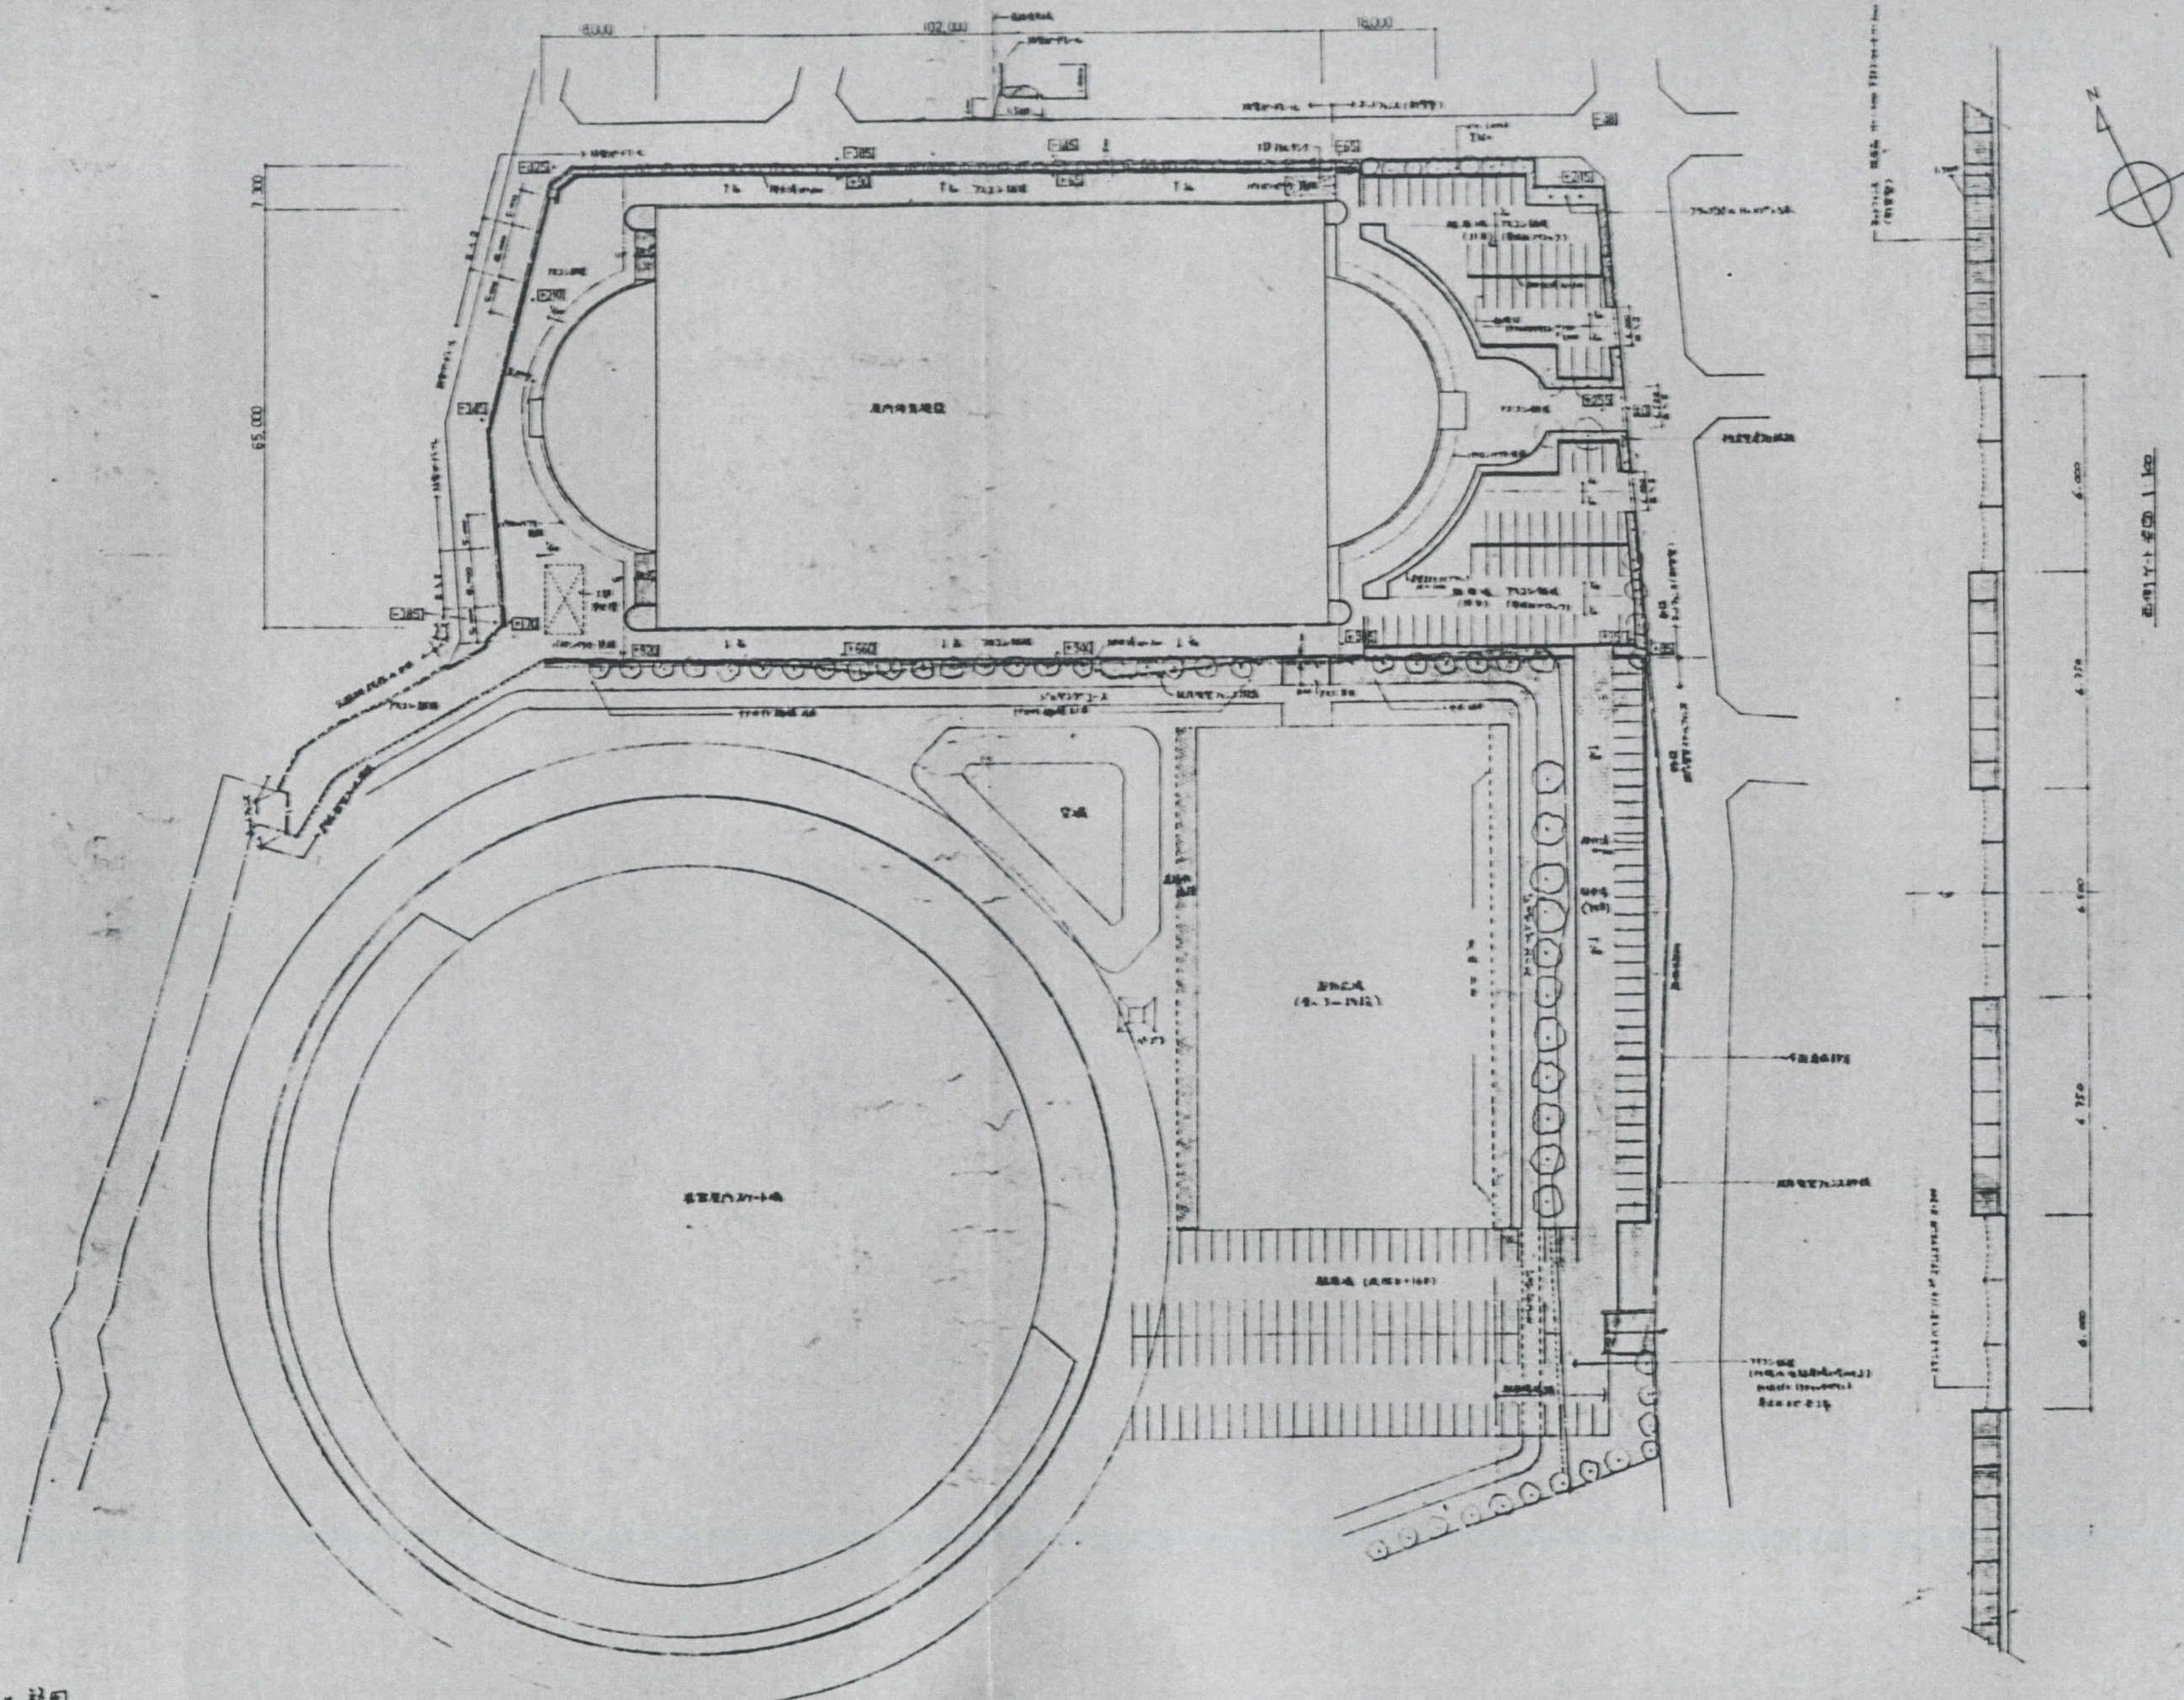

(R01) 工事・完成図

水建設株式会社 一級建築士事務所



東



90・3・30 78 89B009 (原簿) 富国型体育施設建設


1:500 9/4/01

A-4



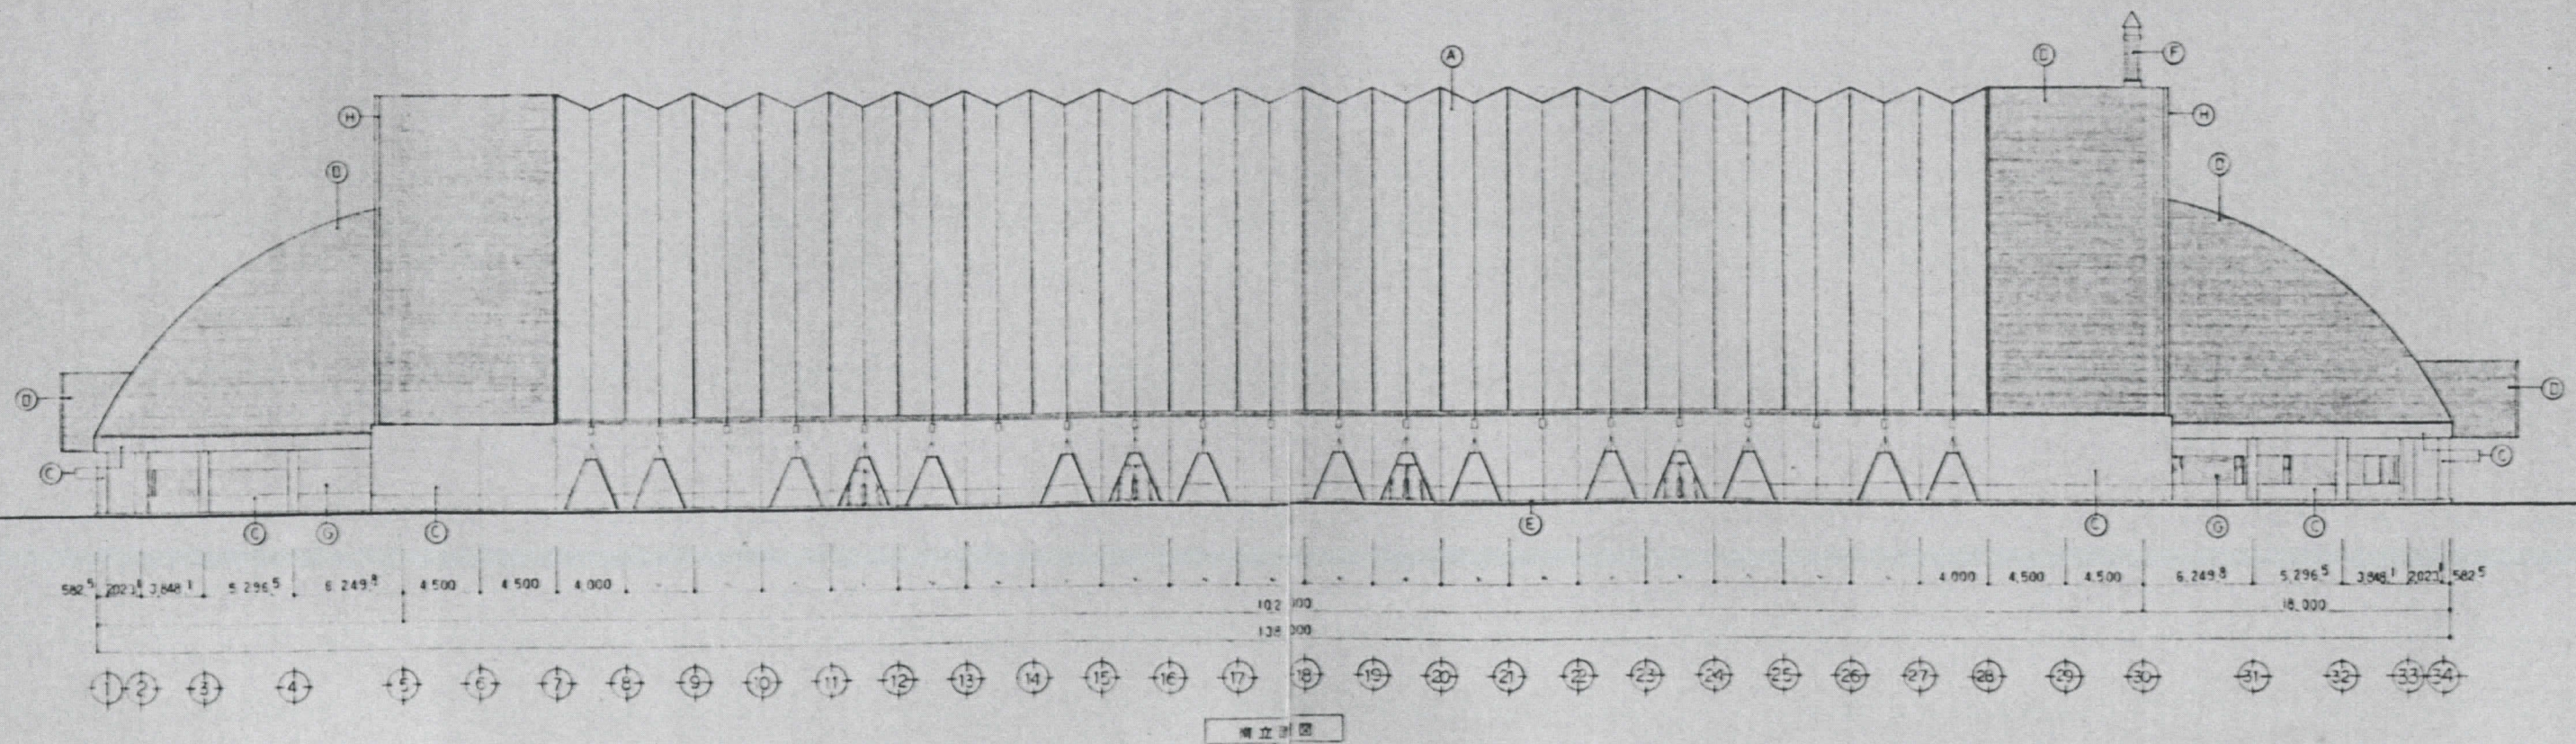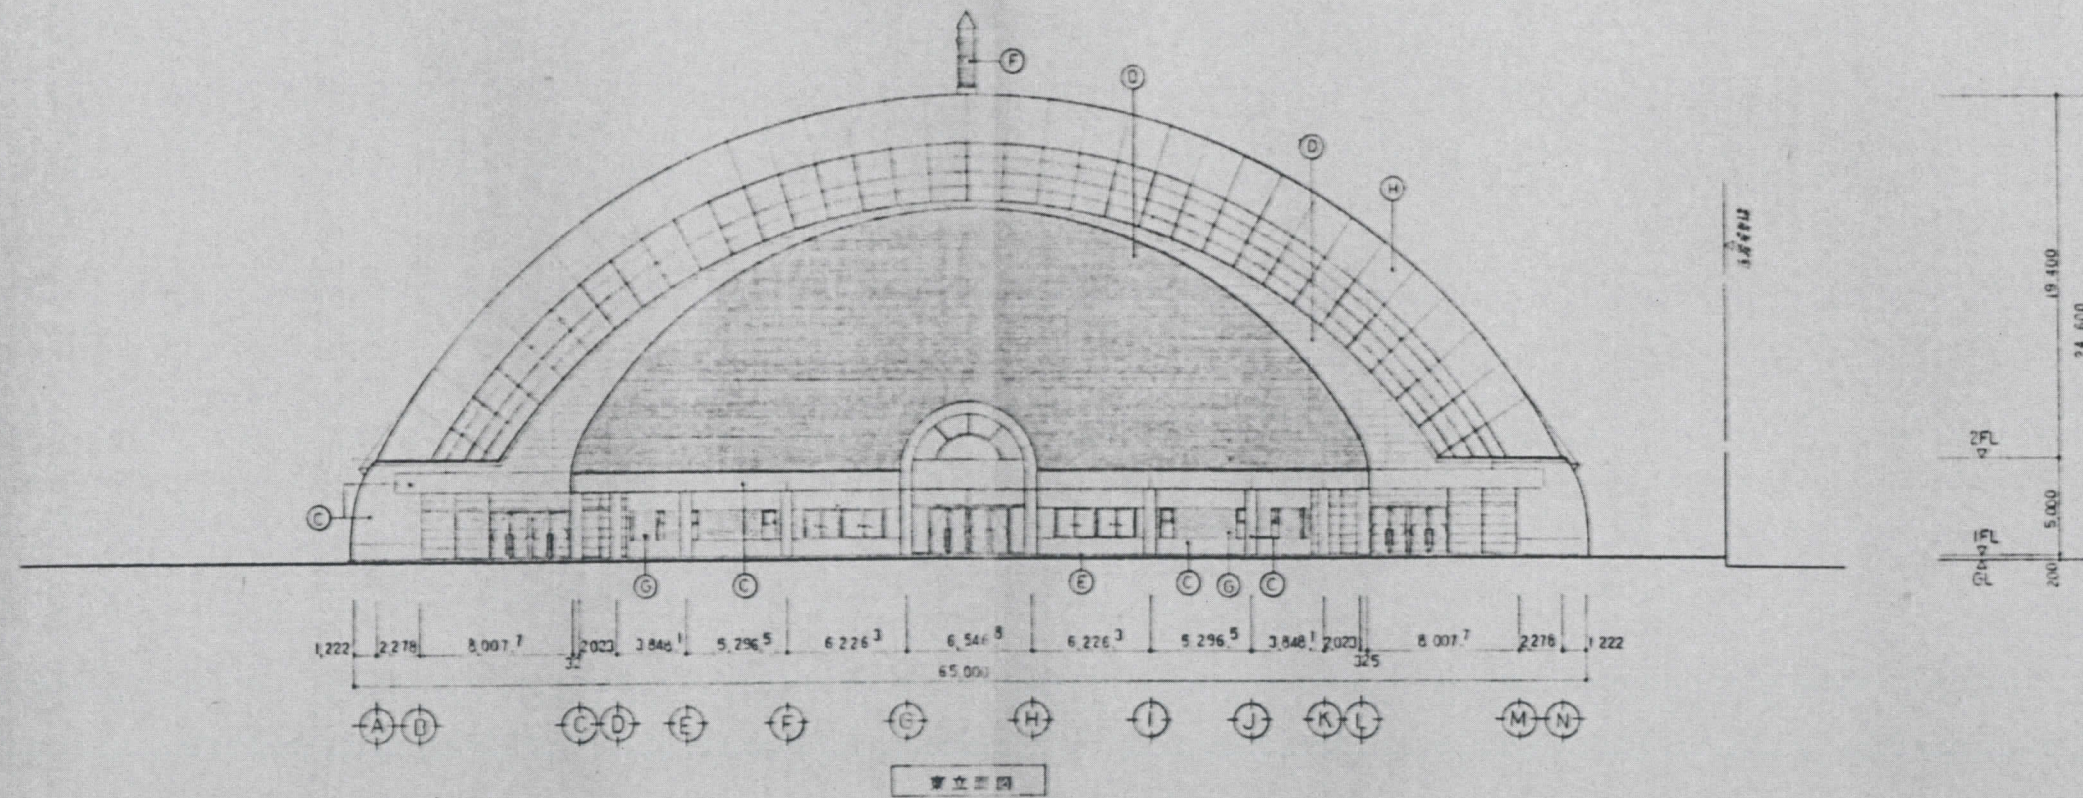

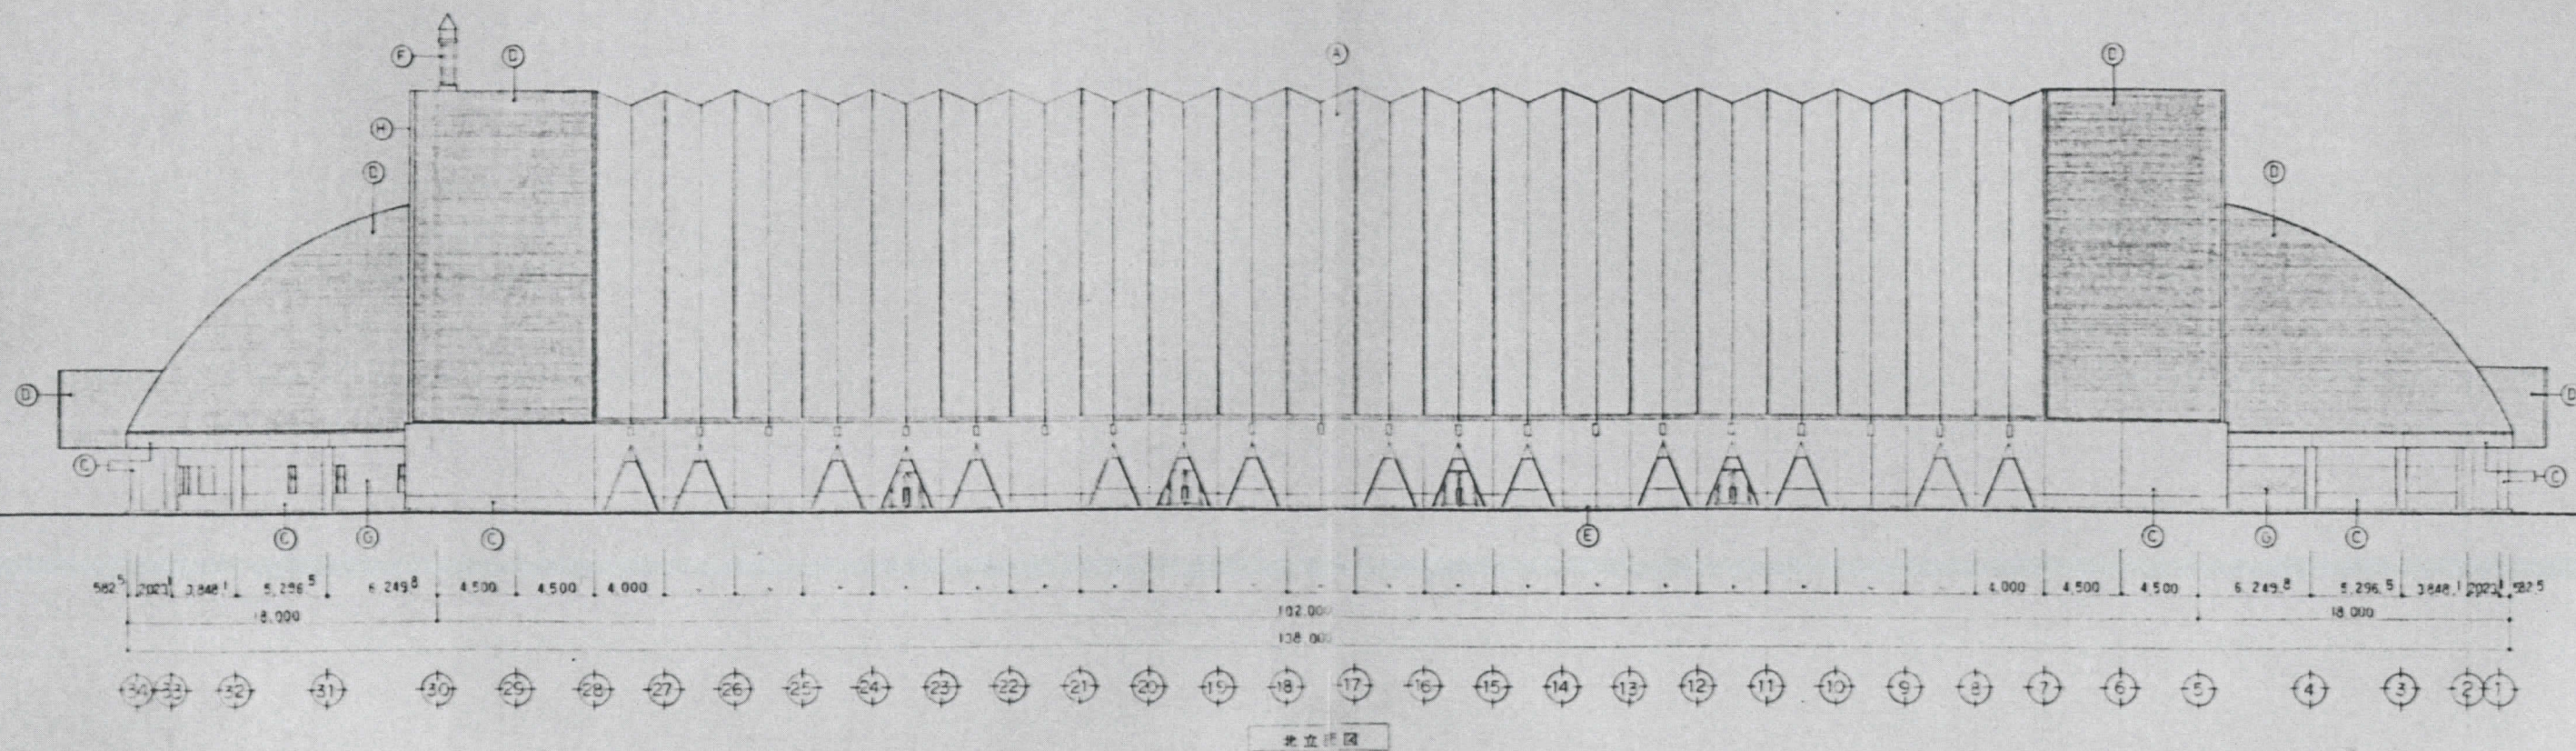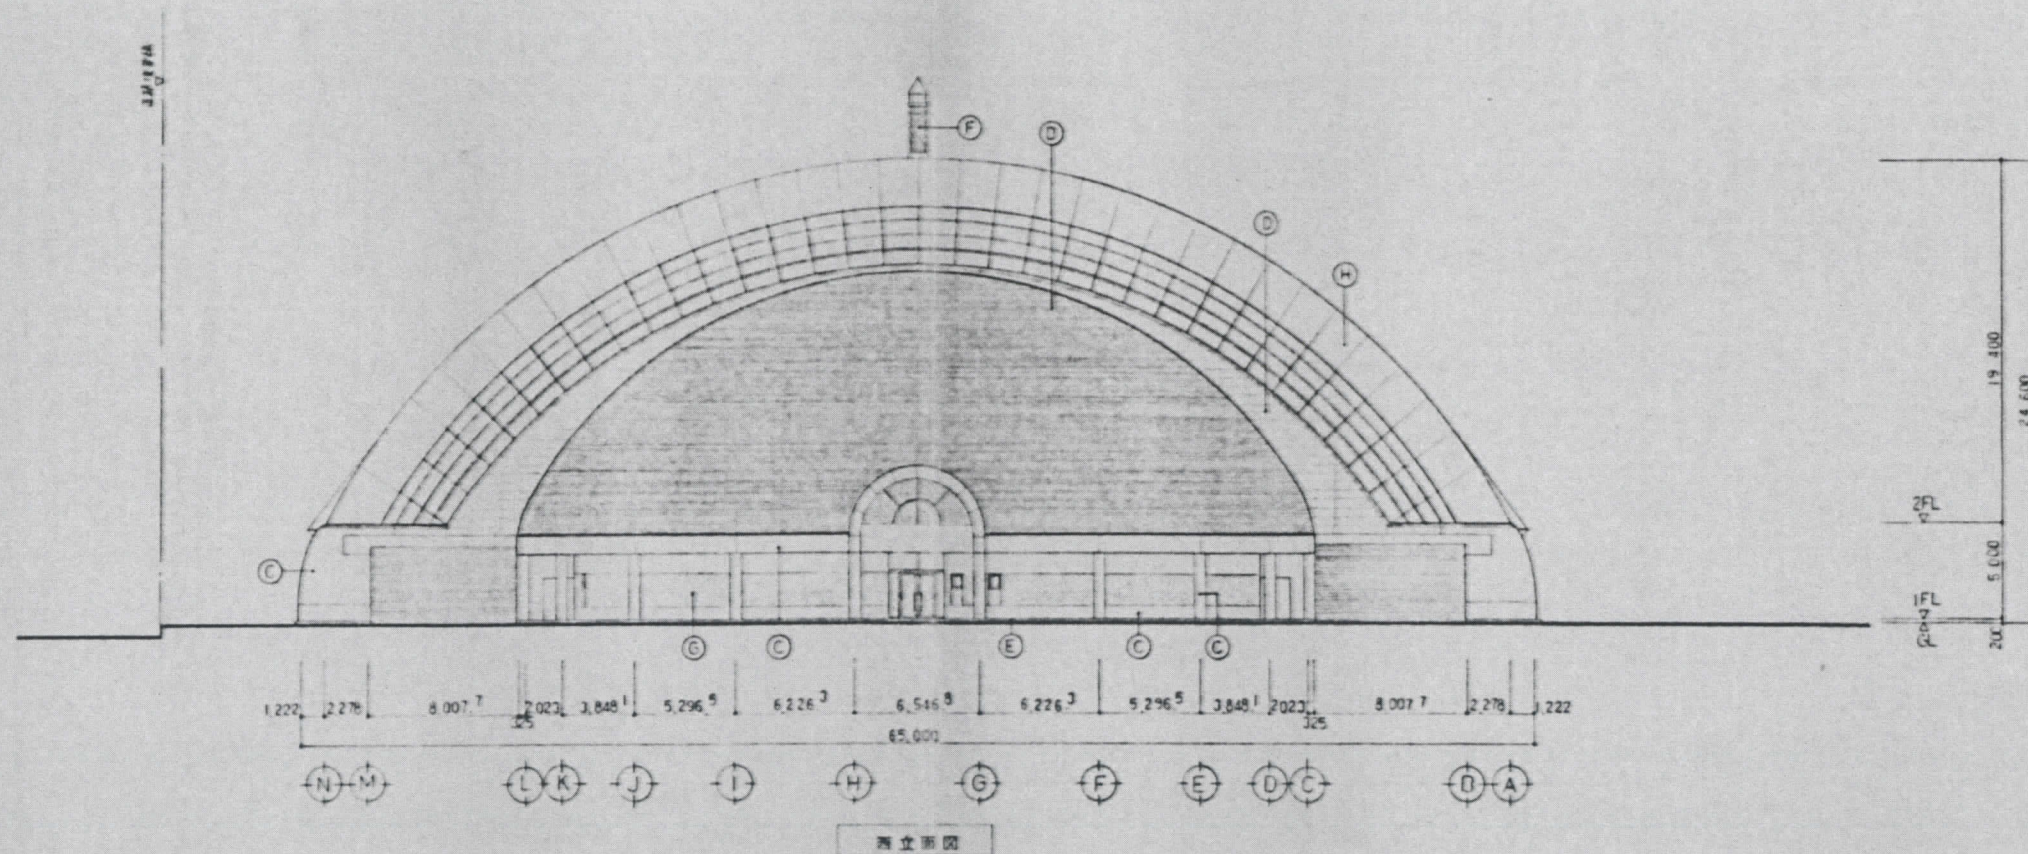


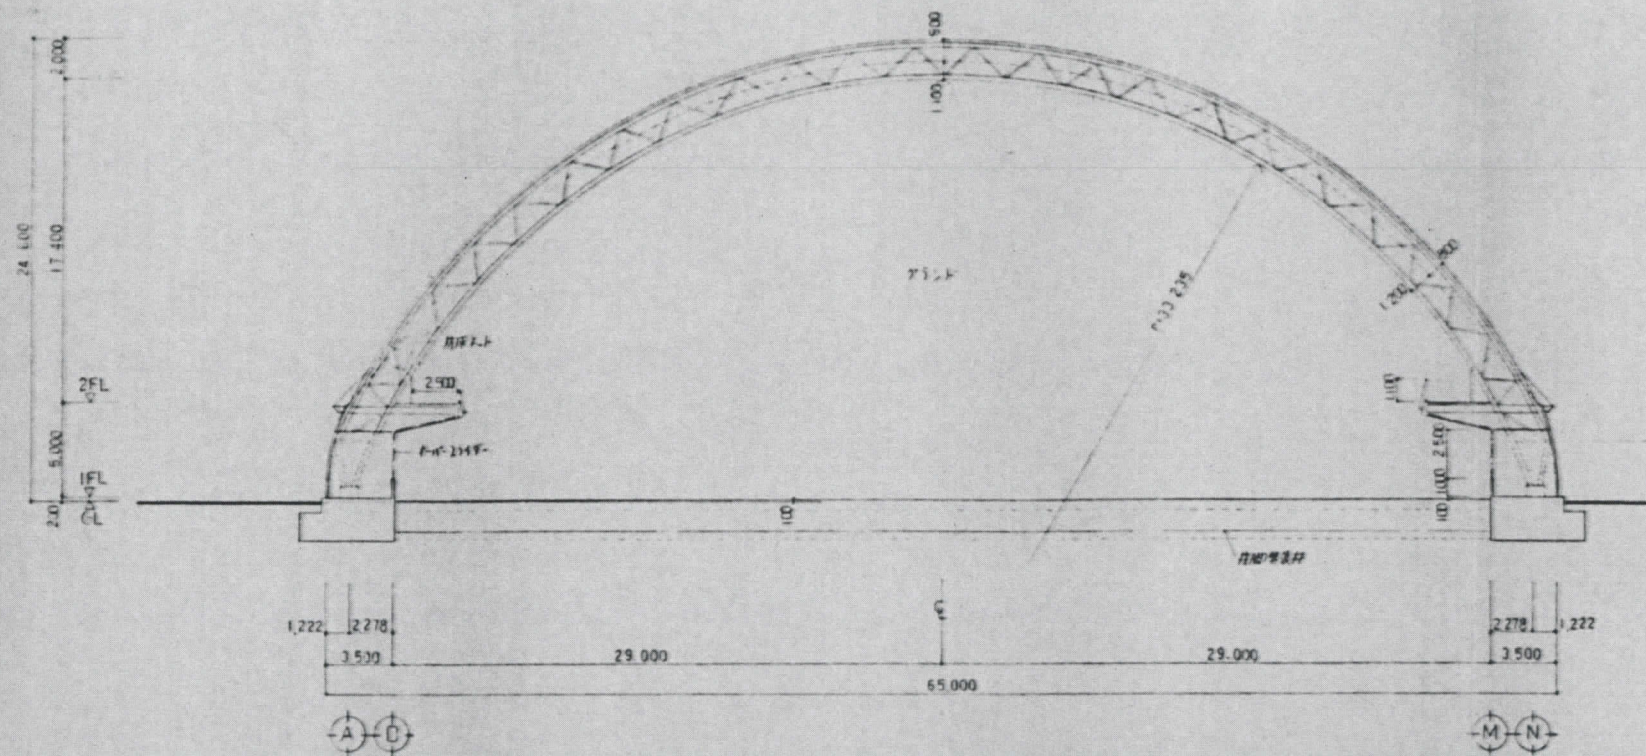

A - A

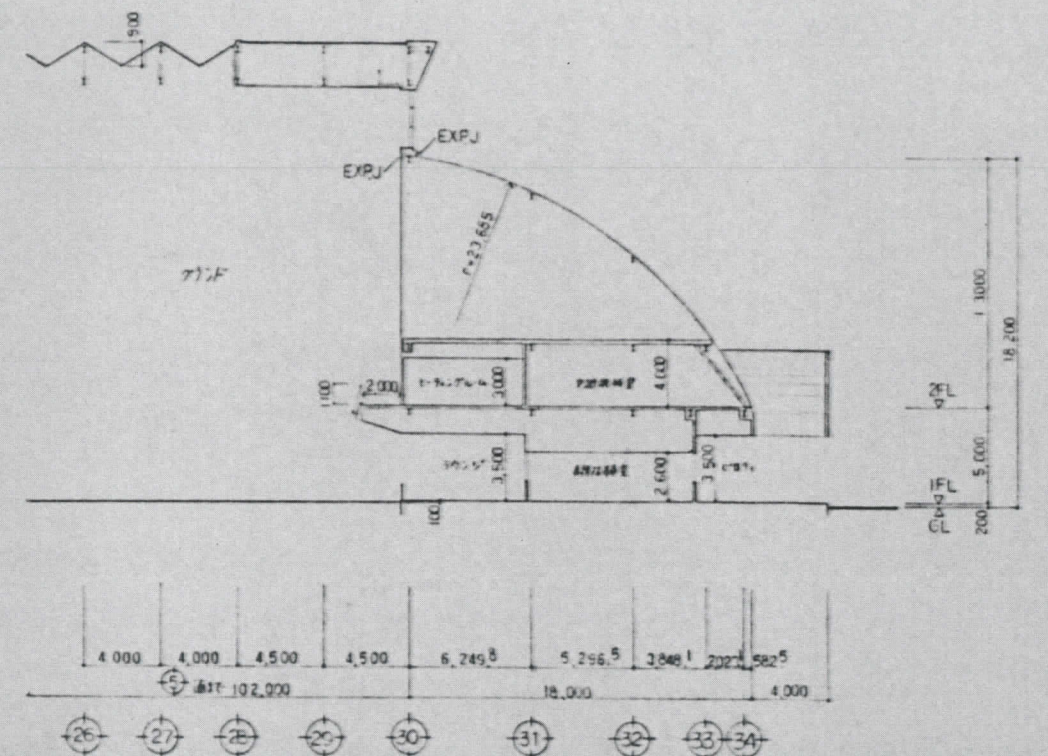

D

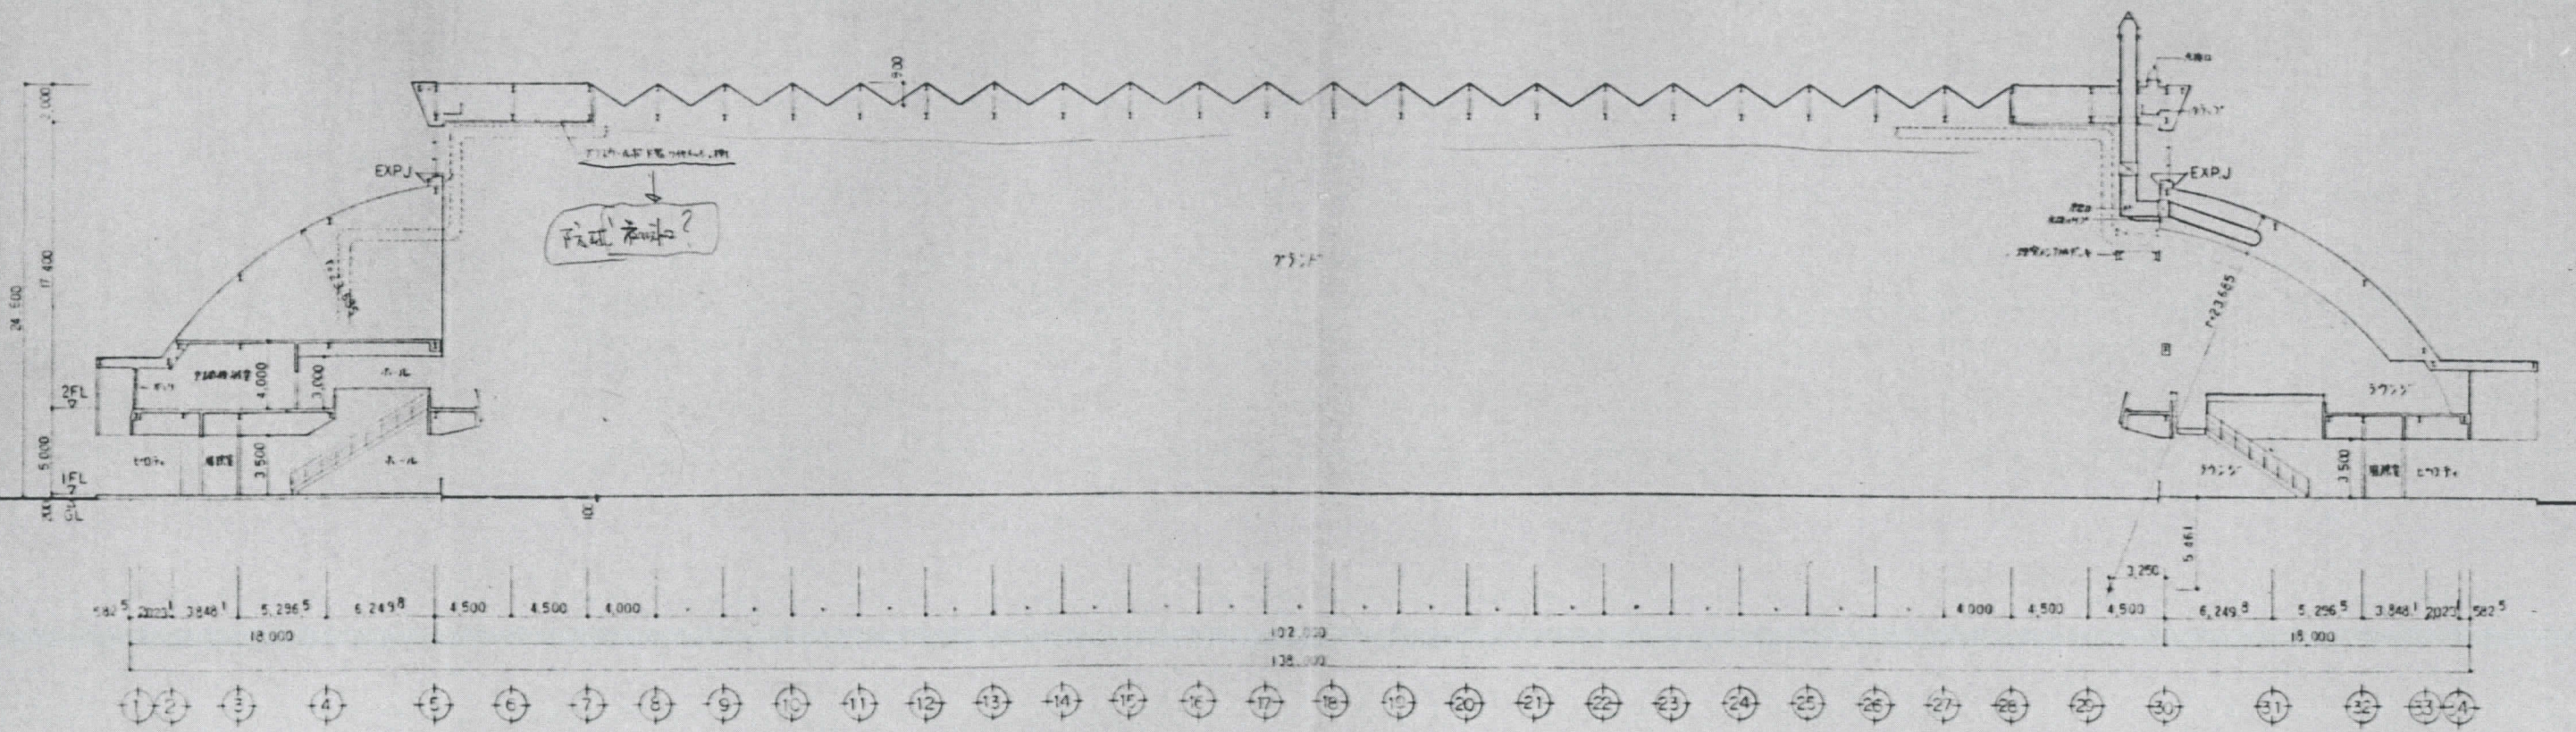

C - C

